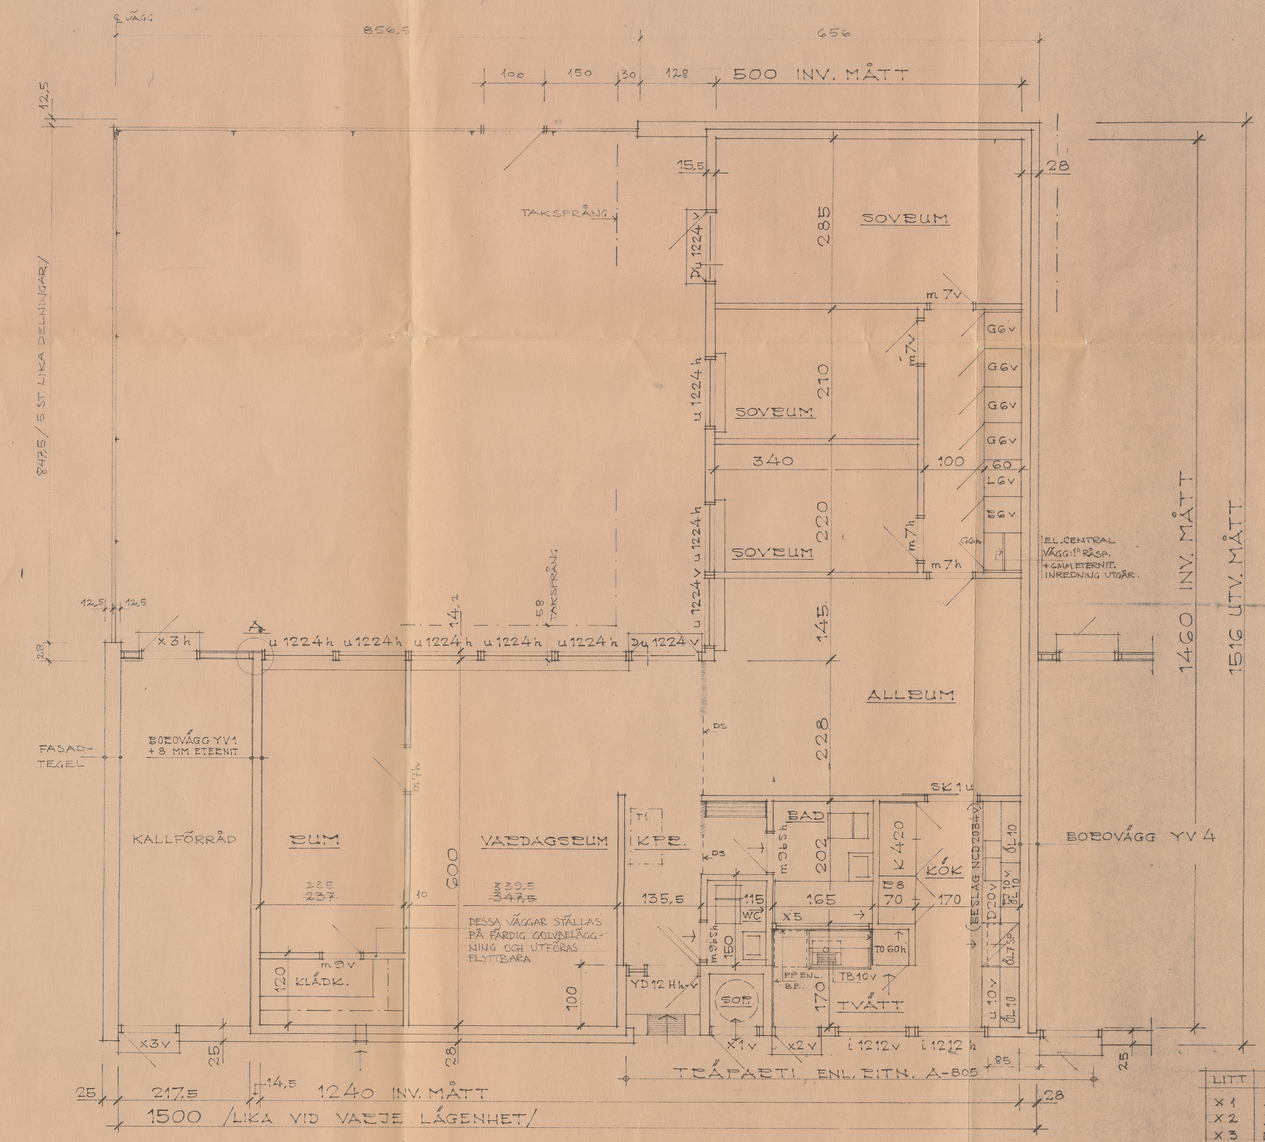

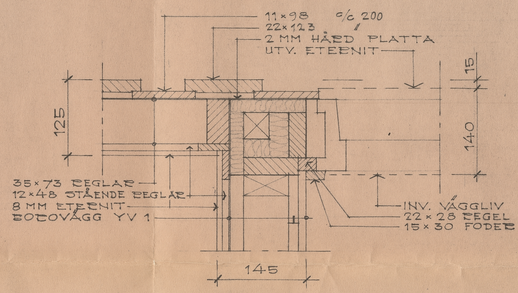

DETALJ A, 1:5

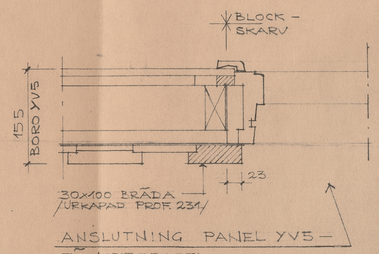

ANSLUTNING PANEL YV5 – FÖNSTERPARTI

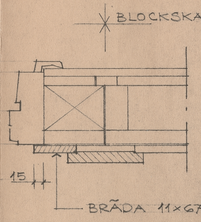

SKÄRNING GENOM VÄGG YV 5 VID FÖNSTER

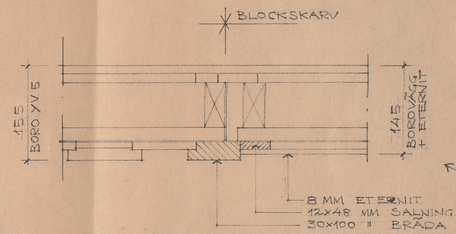

ANSLUTNING PANEL YV5 – ETERNIT

SPECIALSNICKERIER, FÖRTECKNING

LITT	TYP	KARM UTV. MX	V	H	ANTAL	ANMÄRKNINGAR
X 1	SOPRUMSDÖRR	70×210	1		1	PANEL YV5, VENT. SPRINGA
X 2	YTTERDÖRR, ISOL.	80×210	1		1	" " INDELN. ENL. RITN. A-805
X 3	NÄRDÖRR	100×210	1	1	2	" "
~~X 4~~	~~SKJUTDÖRR~~	~~220×210~~		~~1~~	~~1~~	~~UTANFÖRLIGGANDE I PRINCIP ENL. BORD STÅND~~
X 5	FÖNSTER BAD-TVÄTT	164 × 39			1	FAST GLASPARTI, GLAS ENL. BB.

DETALJER TILL X5 ENL. RITN. A-404

ALT. 2

HSB's RIKSFÖRBUND VILLAAVDELNINGEN HÖGDALSGÅNGEN 36 BANDHAGEN TEL. STOCKHOLM 47 25 80			
REV. DAT.	BETR.	ORT. SKÄNÖE	PR. NR VA. 303
3.5.66	KÖKSVENT.	KV. SKÄNÖESGÅRDEN	
18.8.66	EL-CENTRAL	GÅRDSHUS TYP I	RITN. NR A-403
14.6.67	VÄGGAR I VARD. RUM	PLAN	
		SKALA 1:50	STOCKHOLM 8.10.65
		RITT. [illegible] ING.	